

1. 图纸内容版权归属青浦（上海）文化科技有限公司所有，任何单位或个人不得擅自复制或传播。
2. 如有需要复制或传播者，必须事先获得青浦（上海）文化科技有限公司的同意。
3. 若于施工过程中发生任何变更，须经青浦（上海）文化科技有限公司同意，并由青浦（上海）文化科技有限公司出具变更单。
4. 任何单位或个人不得擅自复制或传播。
5. 图纸以最新版本为准，过期作废。

建设单位
Construction unit

工程名称
Project name
湖州光依科技馆 布展设计方案

图名
Title
空调点位布置图

设计总负责人
Chief designer

审核
examine

设计
design

校对
Proofreading



专业负责人
Professional director

制图
drafting

单位竣工图章
Unit construction seal


单位竣工图章
Unit completion seal

图别	A2
类别	布展/竣工图
比例	1:150
图号	PL-06
日期	2025.04

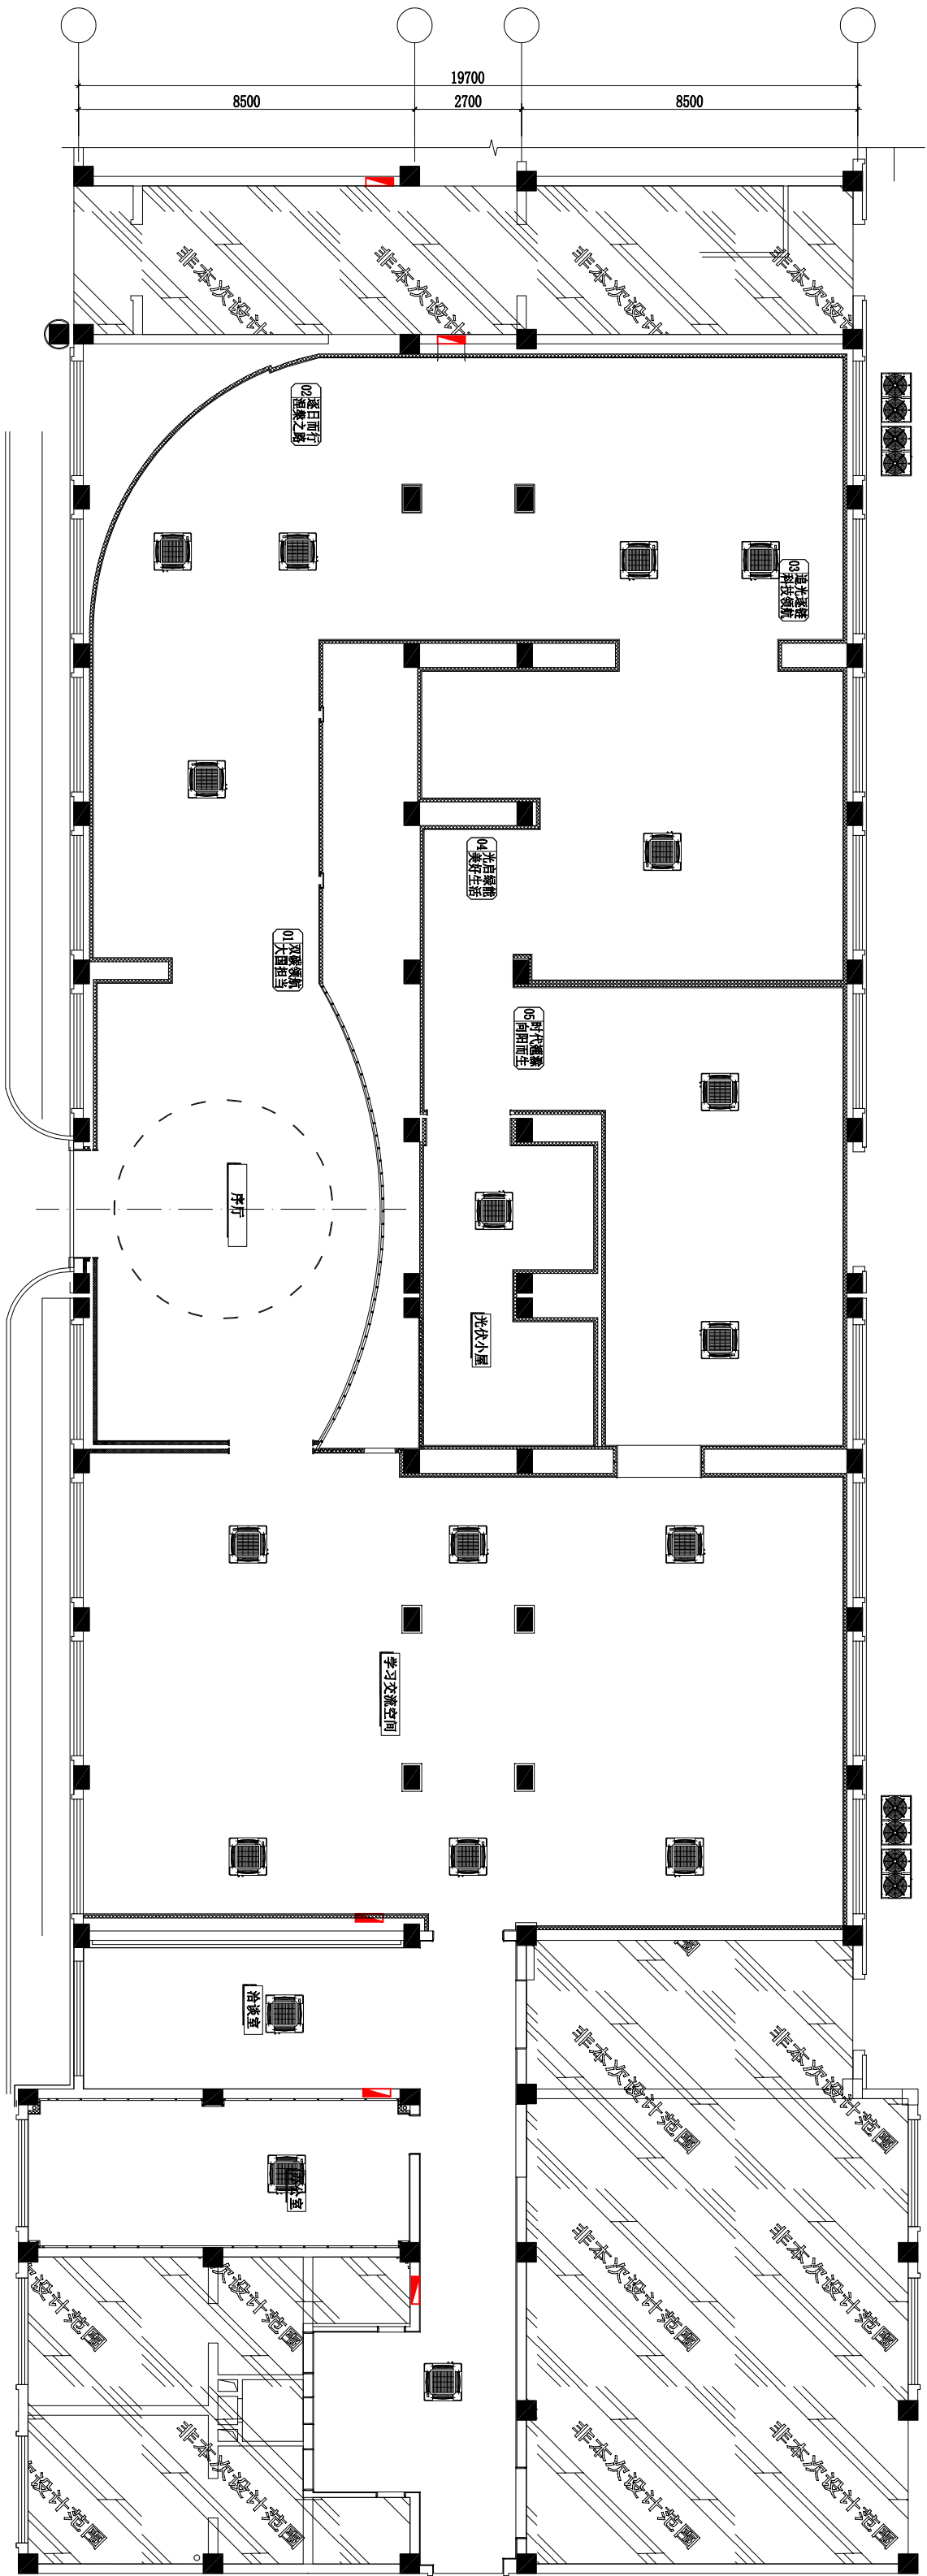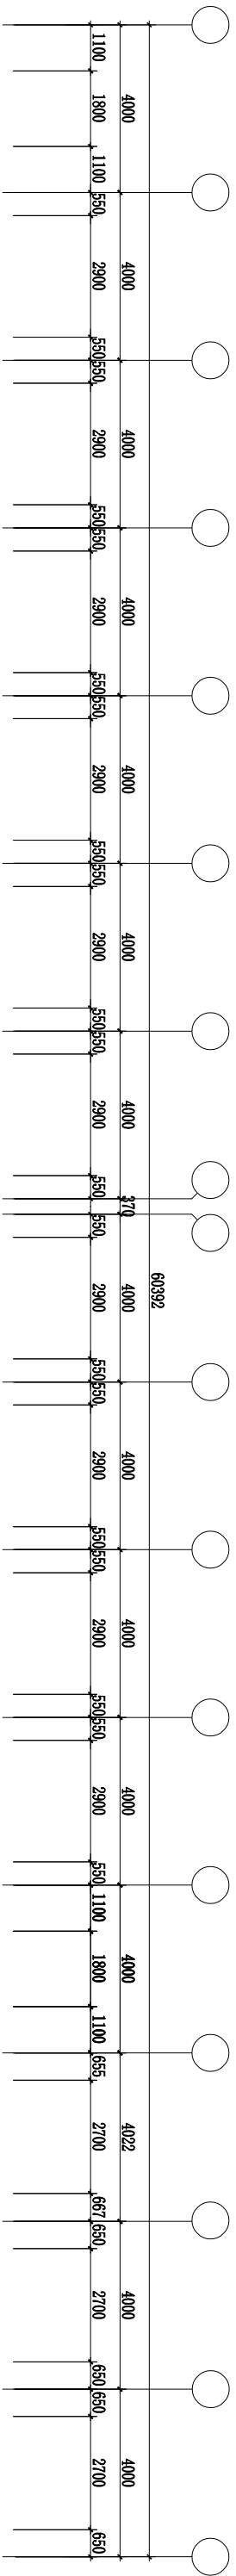

工种会签	建筑 结构	给排水 煤气	电气 暖通
------	----------	-----------	----------

	电 气		给排水		建 筑	工种会签
	暖通		煤 气		结 构	

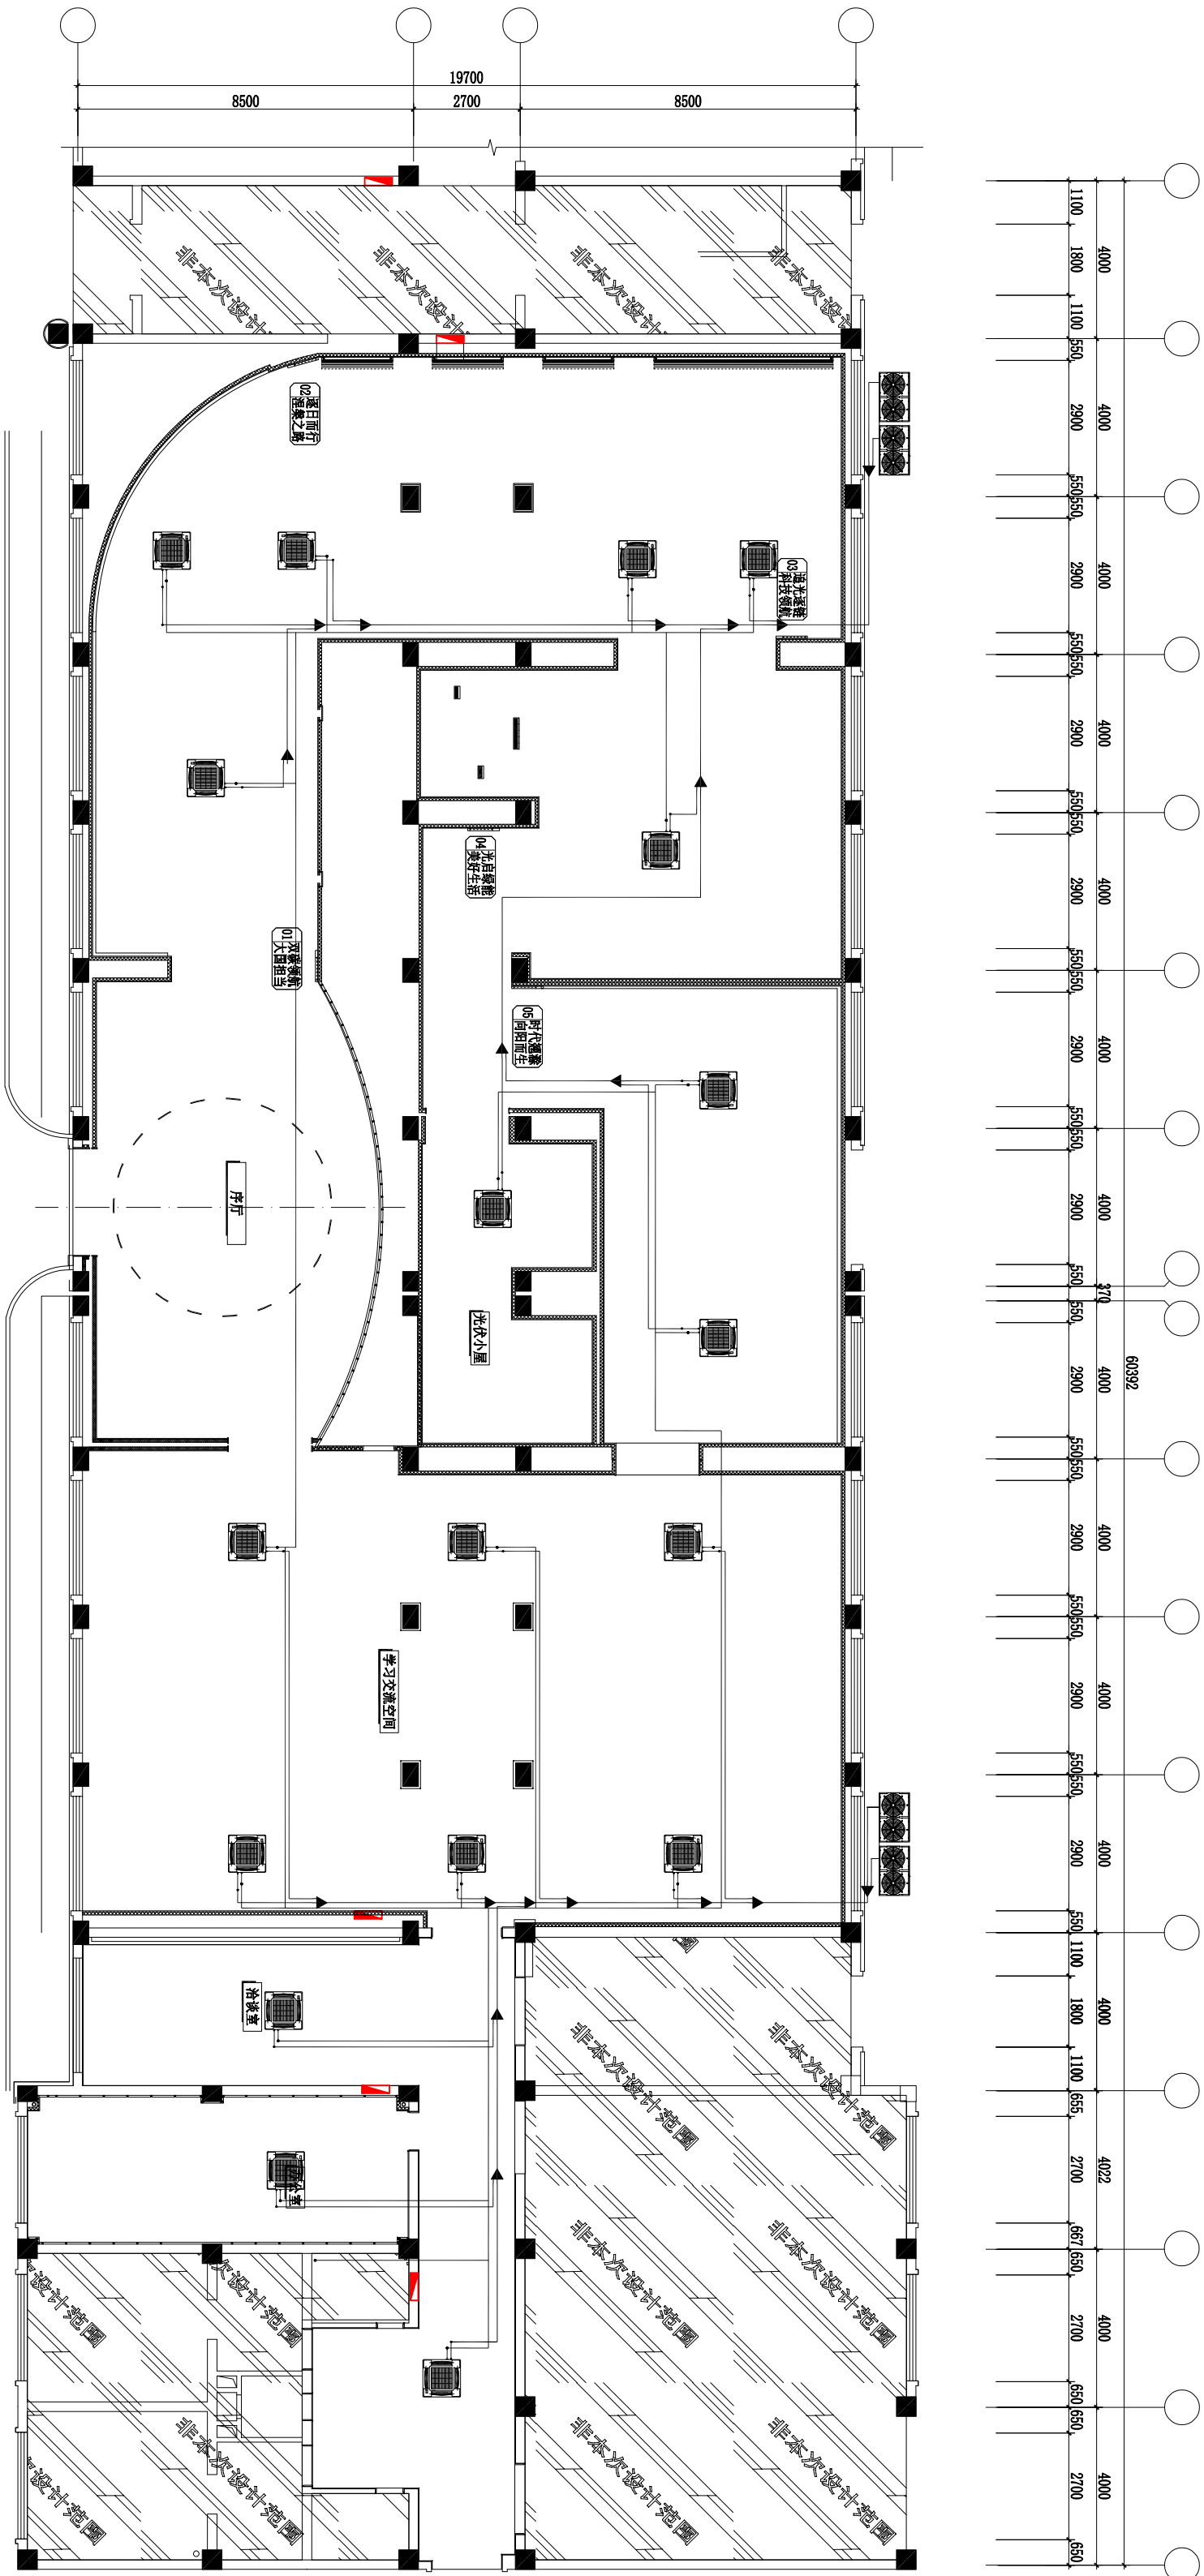

SCALE 1:150
1层

RCT DESIGN
EXHIBITION ARCHITECTS


建设单位
Construction unit

工程名称
Project name
湖州光依科技馆 布展设计方案

图名
Title
空调配管图

设计总负责人
Chief designer

审核
examine

设计
Design

校对
Proofreading

专业负责人
Professional director

制图
drawing

单位竣工图章
Unit construction seal

单位竣工图章
Unit completion seal

图别	A2
类别	布展/竣工图
比例	1:150
图号	PL-07
日期	2025.04